


Примечание:  
 -сторона квадрата 5x5 метров  
 -система координат МСК-50  
 -система высот Балтийская

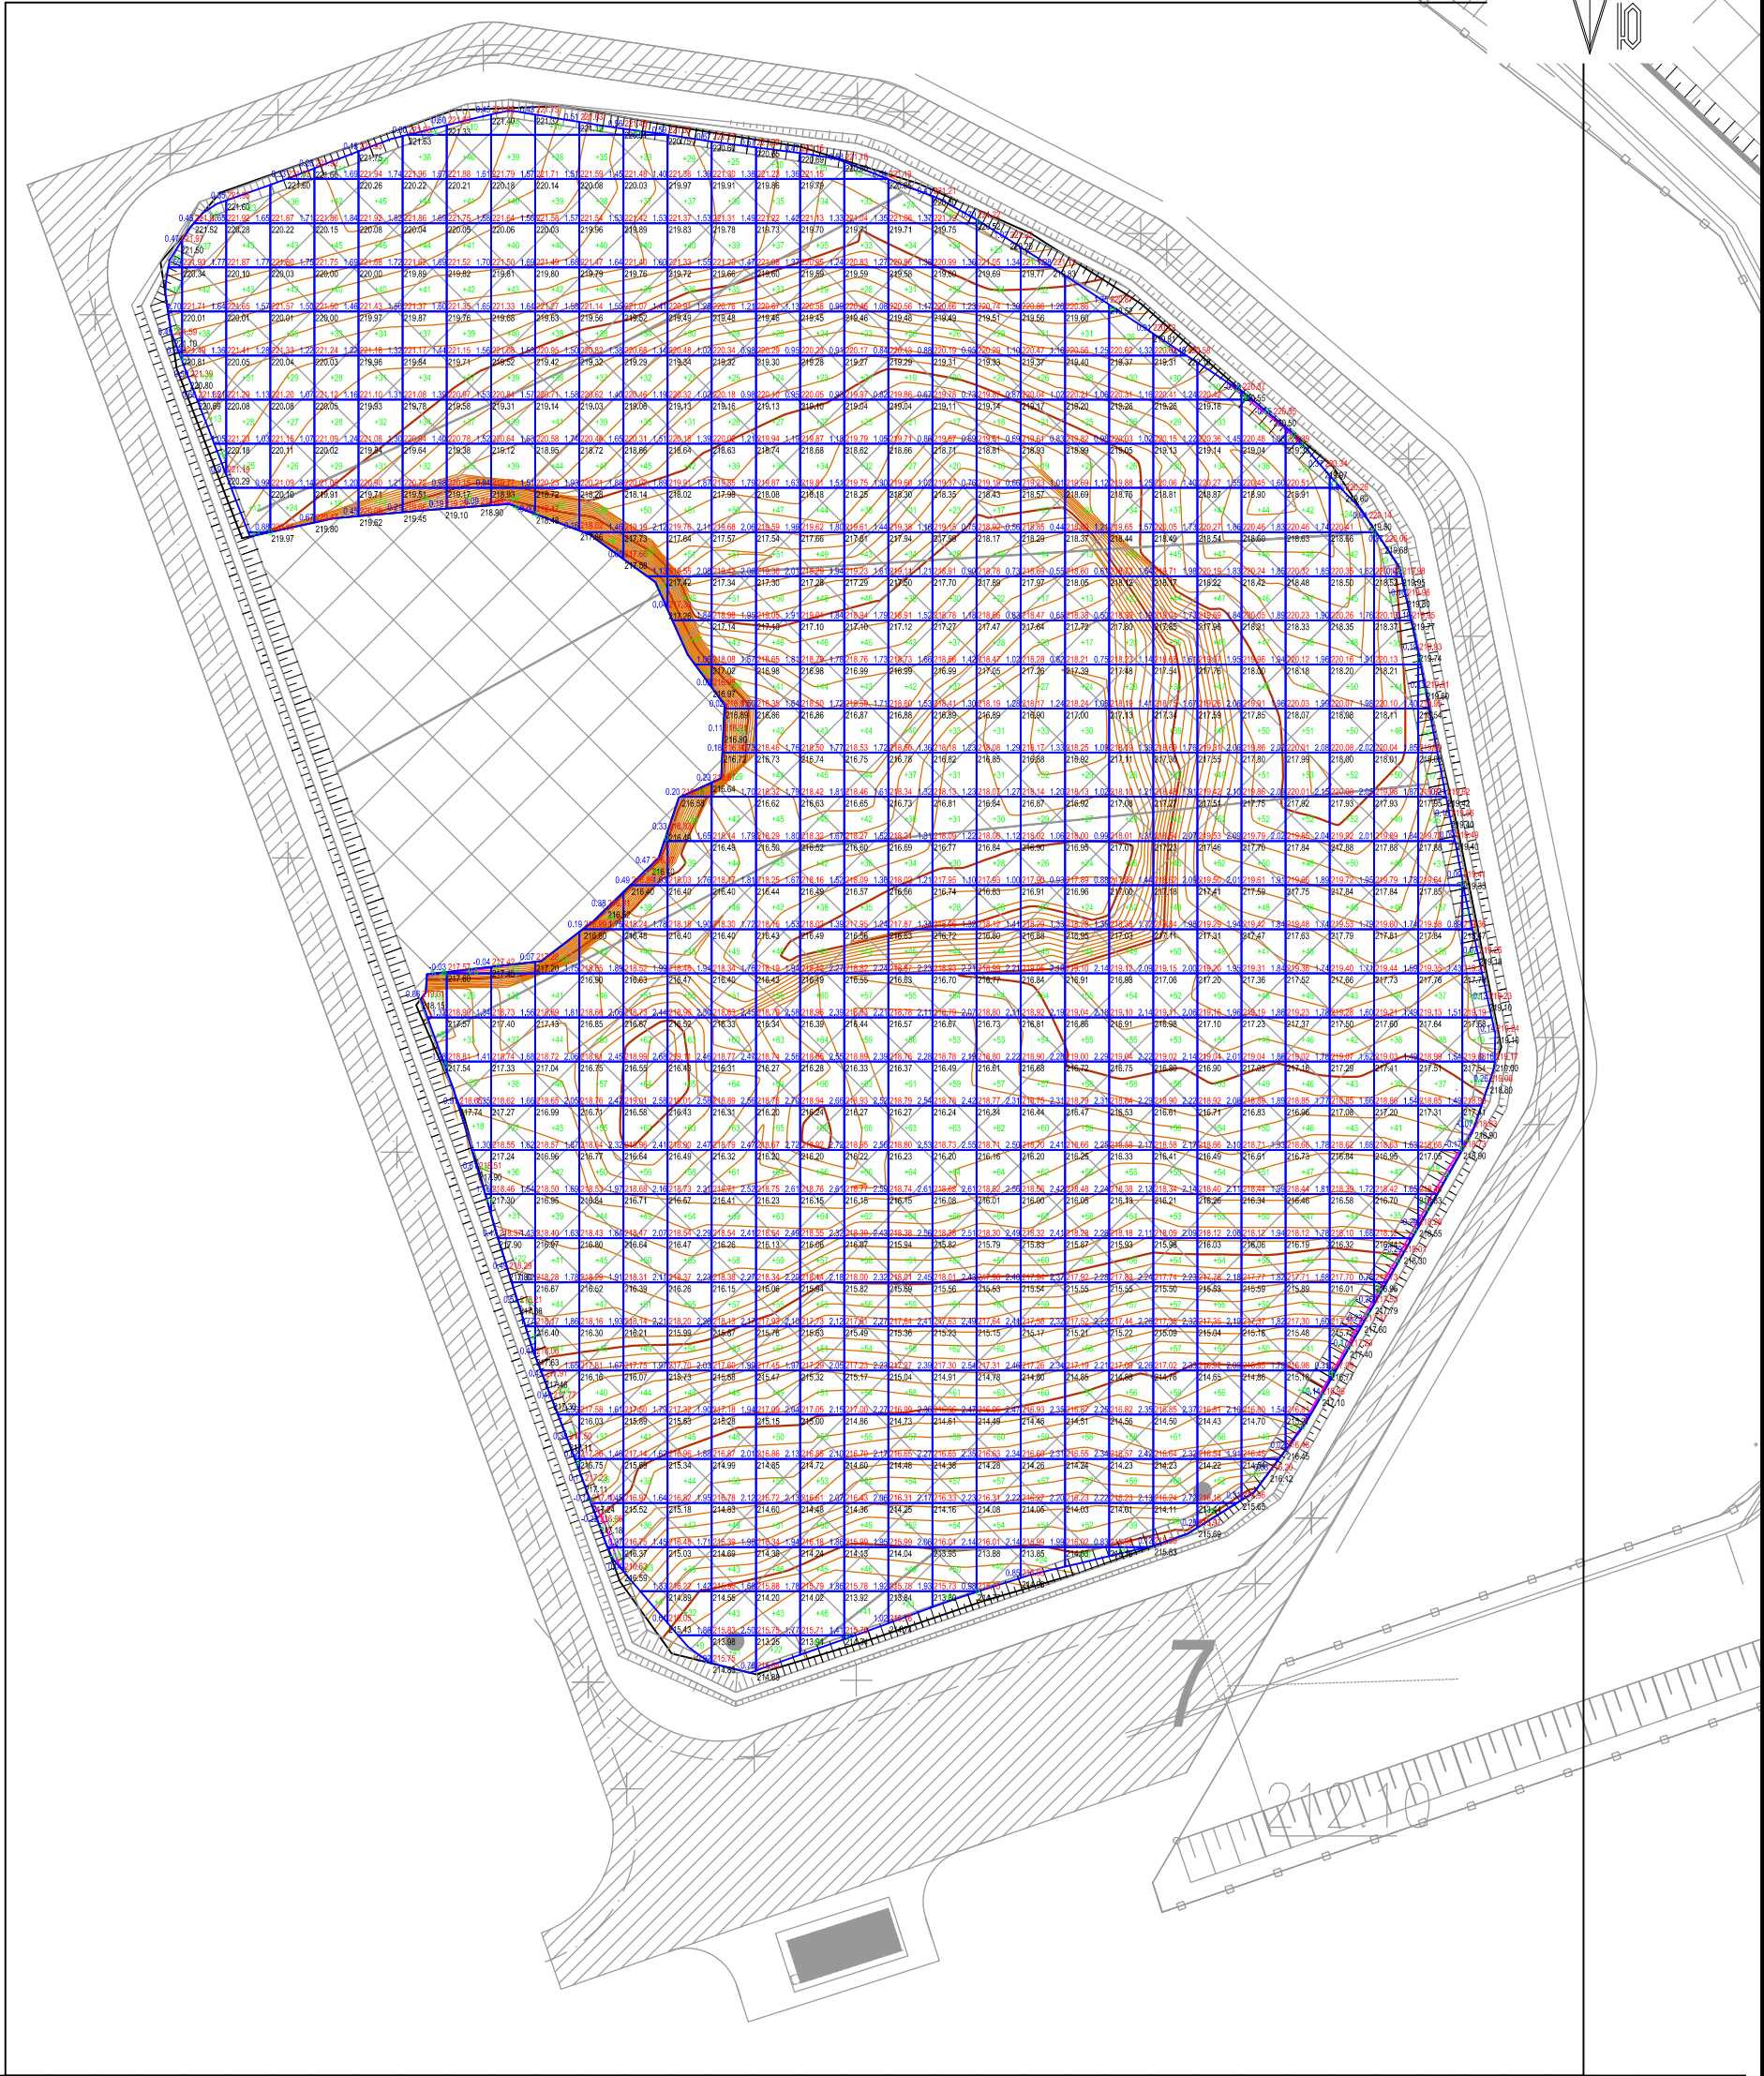

Насыпь (+)	--	--	--	+18	+164	+246	+262	+276	+296	+333	+442	+588	+780	+962	+1147	+1368	+1543	+1586	+1561	+1497	+1425	+1344	+1268	+1201	+1140	+1149	+1261	+1259	+1130	+985	+839	+642	+331	+60	--	--	Всего	+27 101 м3
Выемка (-)	--	--	--	--	--	--	--	--	--	--	--	--	--	--	--	--	--	--	--	--	--	--	--	--	--	--	--	--	--	--	--	--	--	--	--	--	Всего	

Общая площадь насыпи =15929м2

Инв. № подл.  
 Подп. и дата  
 Взам. инв. №  
 Согласовано

**Условные обозначения:**

- 216.27** -отметка дна (основание из песка)
- 218.79** -отметка отходов на 31.10.2018г.
- 3 2.52** -рабочая отметка
- +61** -объем

Изм.	Кол.	Лист	№ док	Подпись	Дата
		Выполнил	Дьяков А.А.		31.10.18г.

Исполнительная документация ООО"СтройТех"

Временное ТБО "Щелканово" расположенный по адресу:  
 Московская область, Рузский район,  
 вблизи д.Щелканово

Временное ТБО "Щелканово"

Исполнительная схема  
 отсыпки площадки отходами

Стадия	Лист	Листов
ИД		

ООО "СтройТех"